




PROSPETTO EST

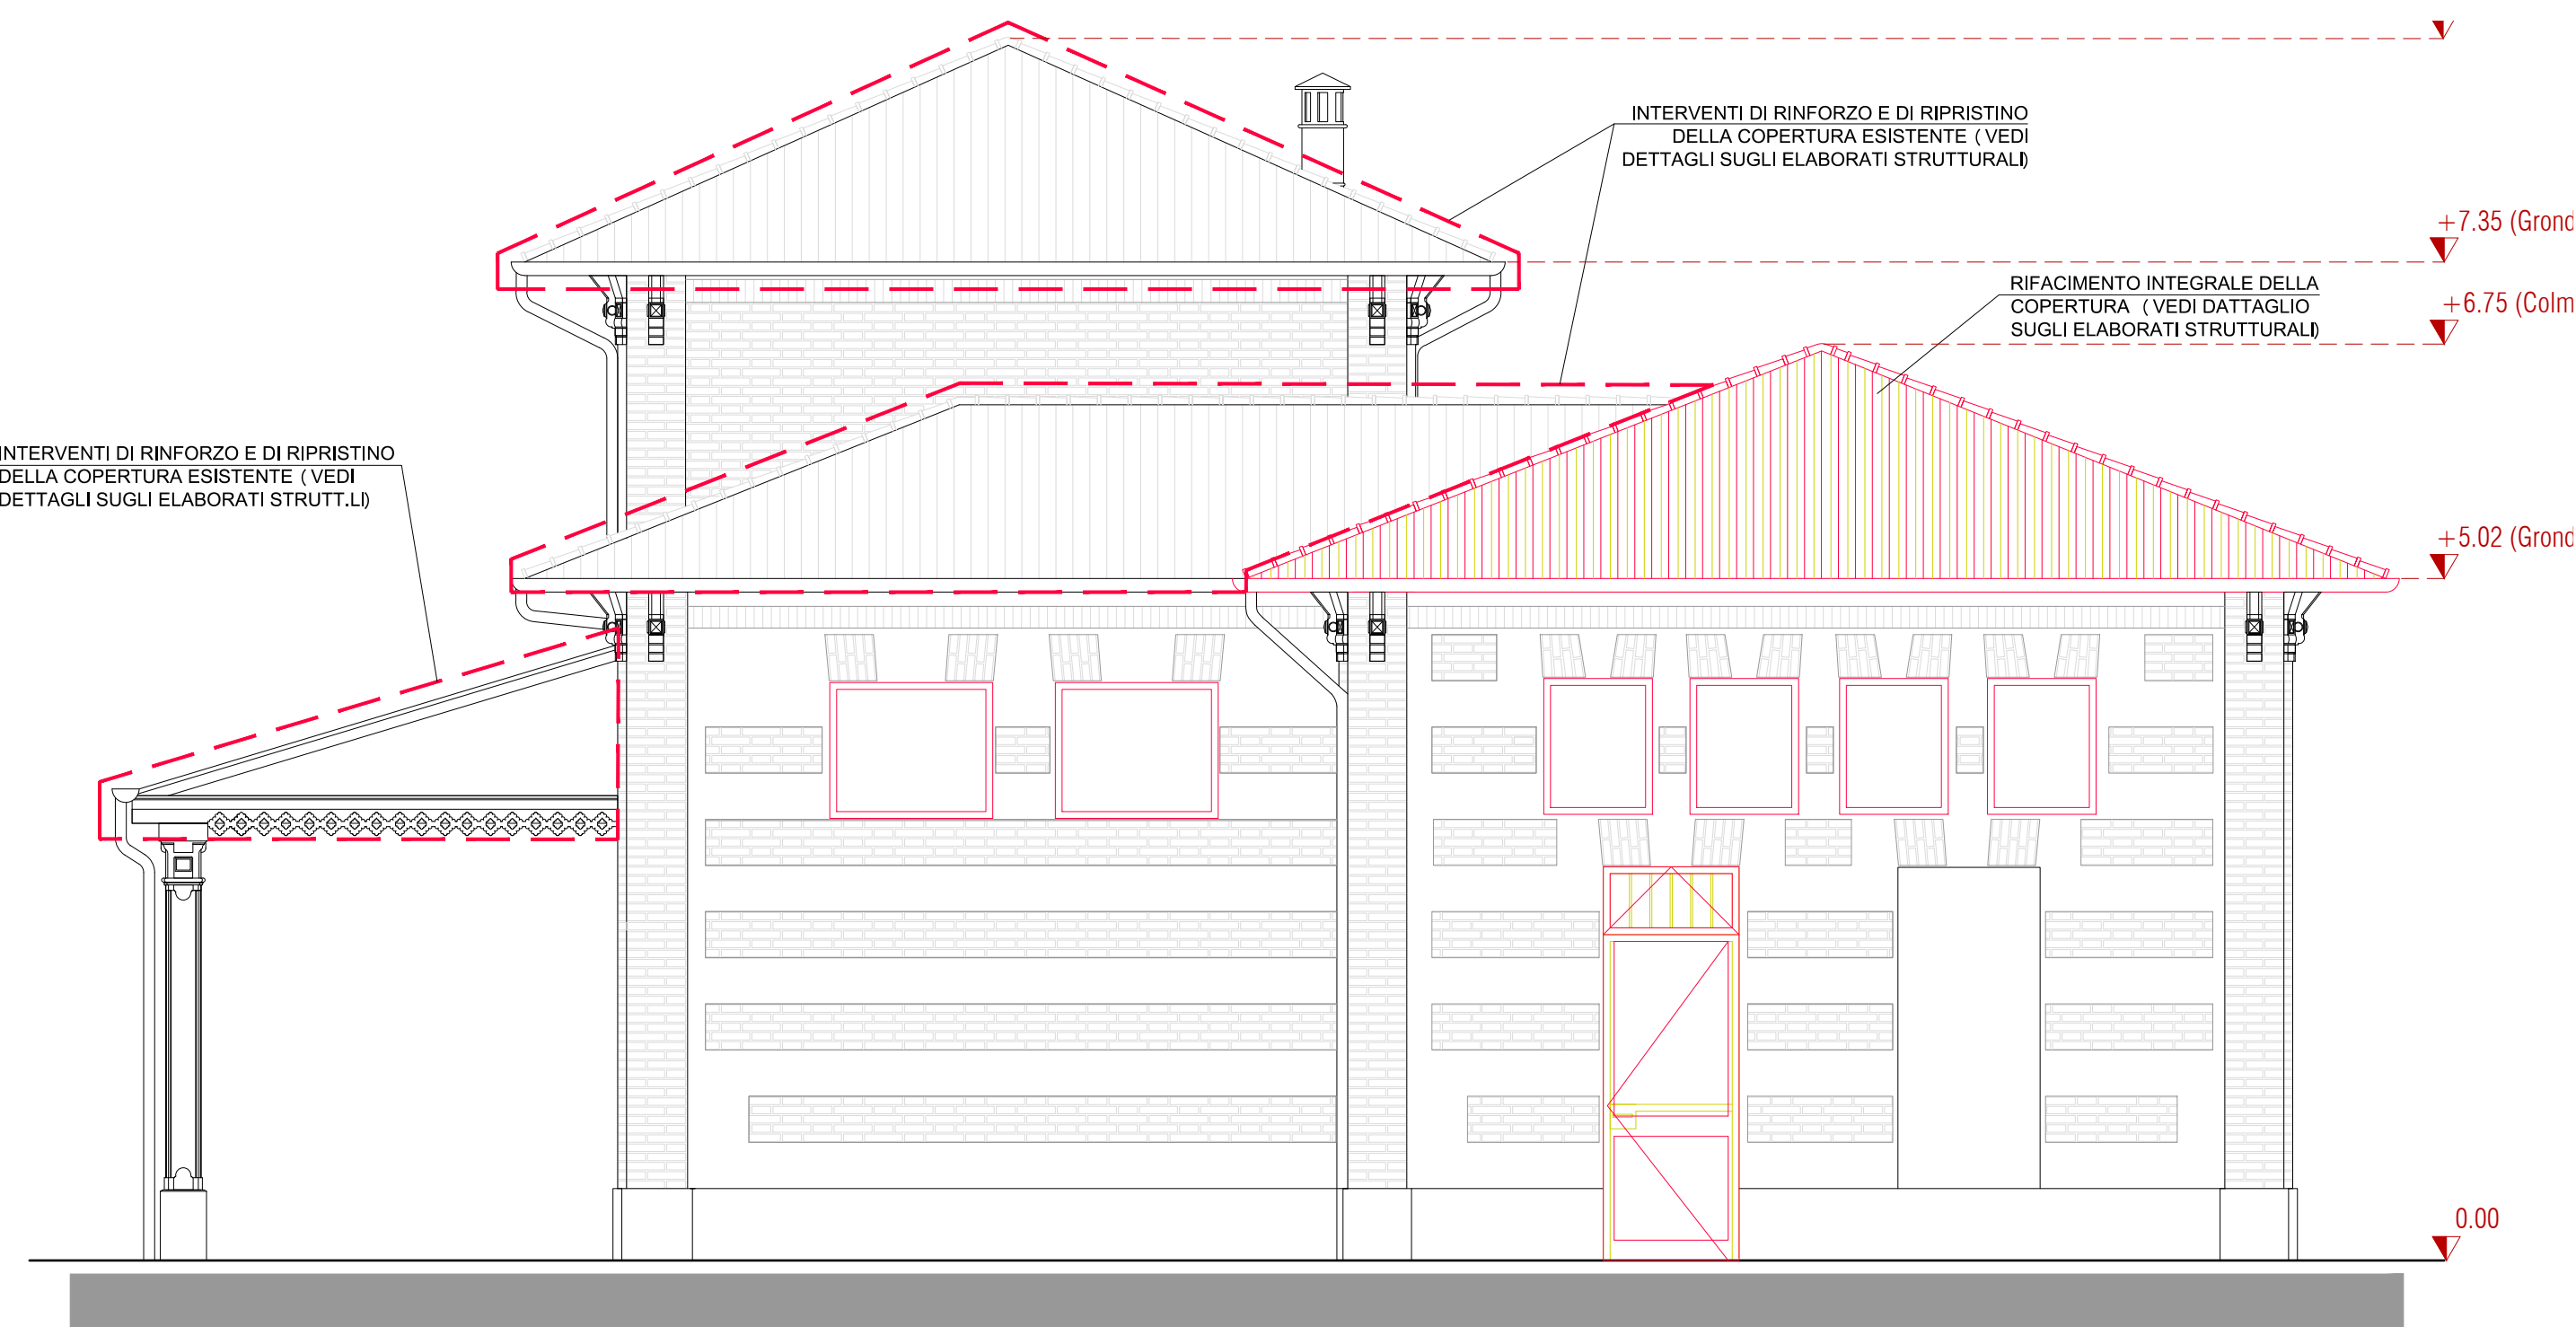

PROSPETTO NORD

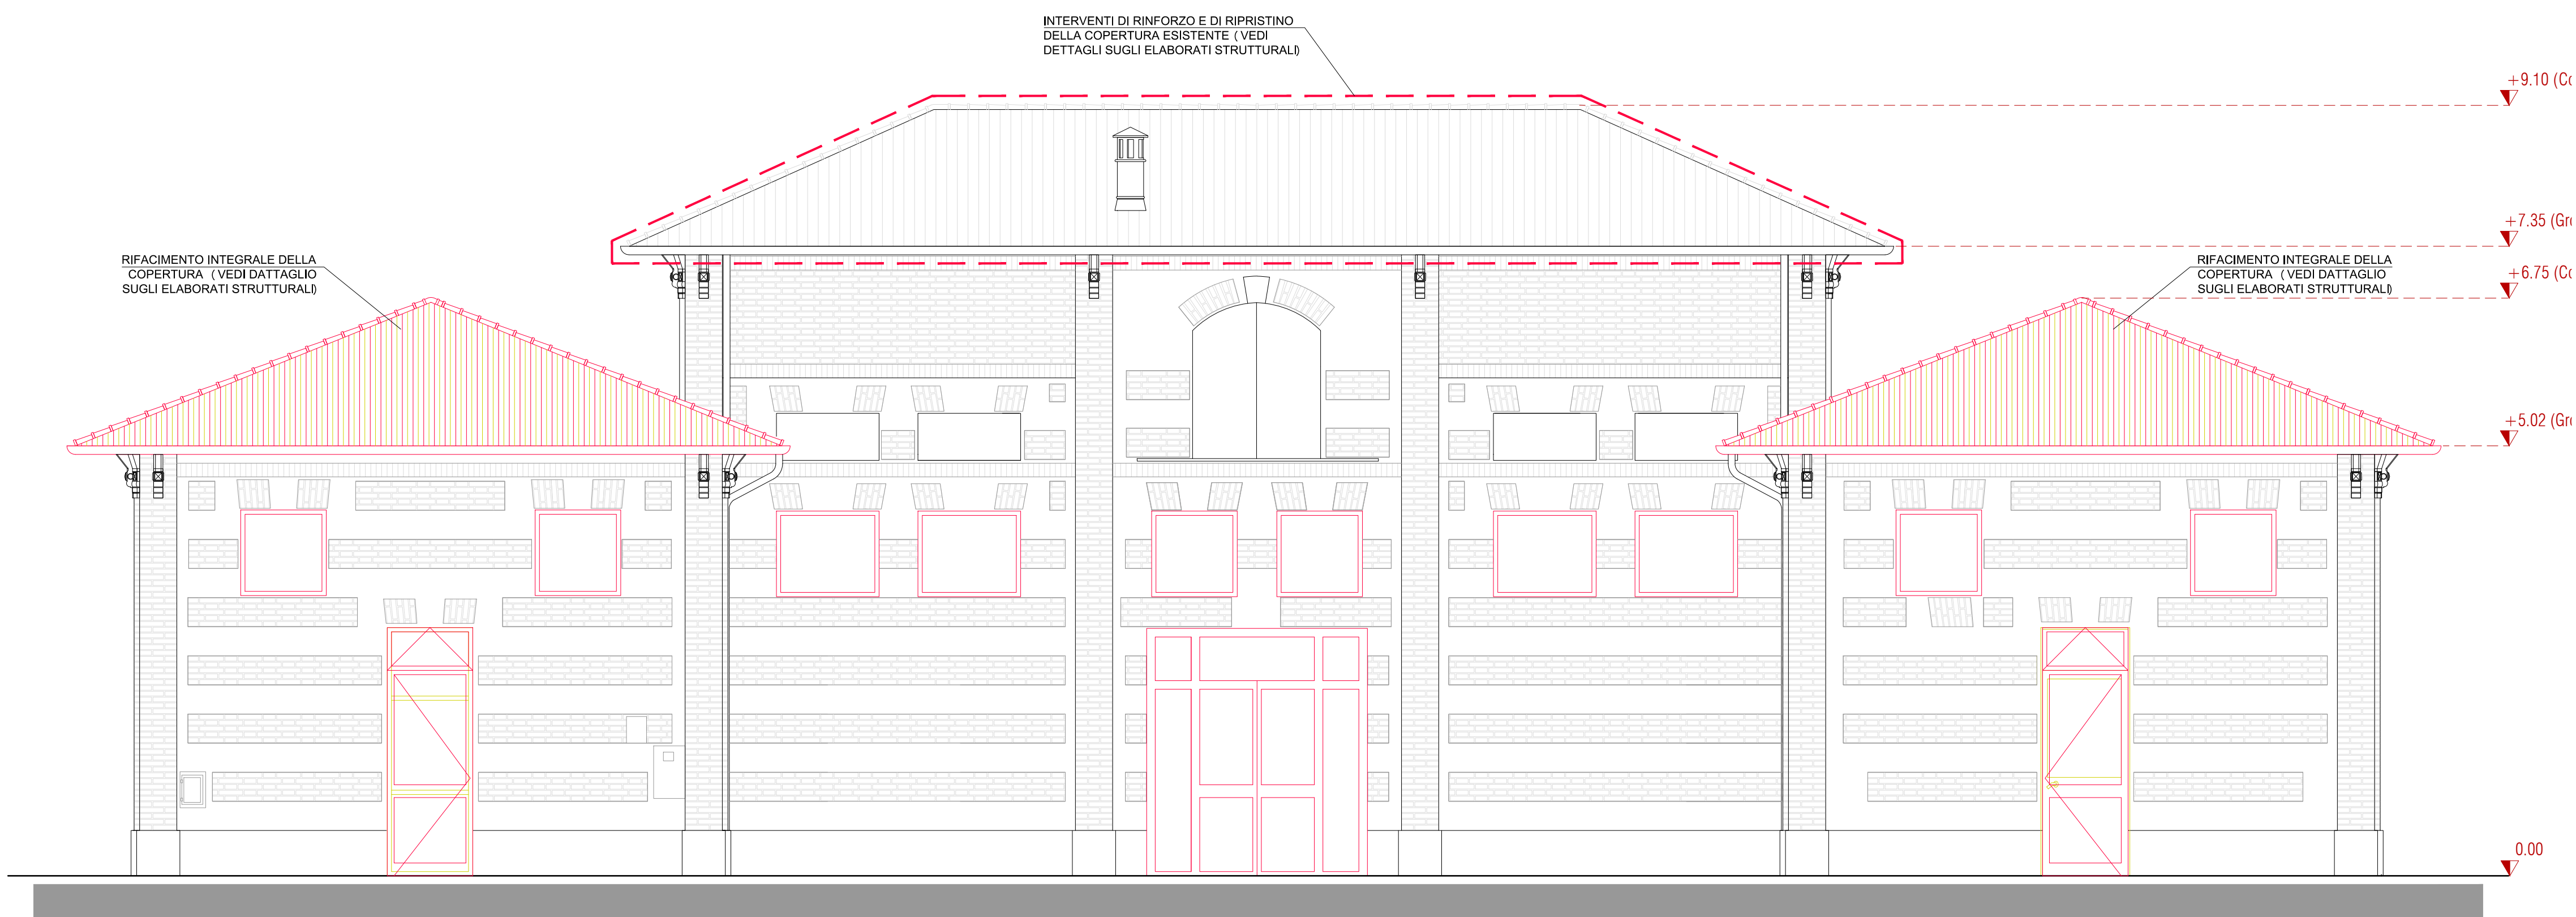

PROSPETTO OVEST


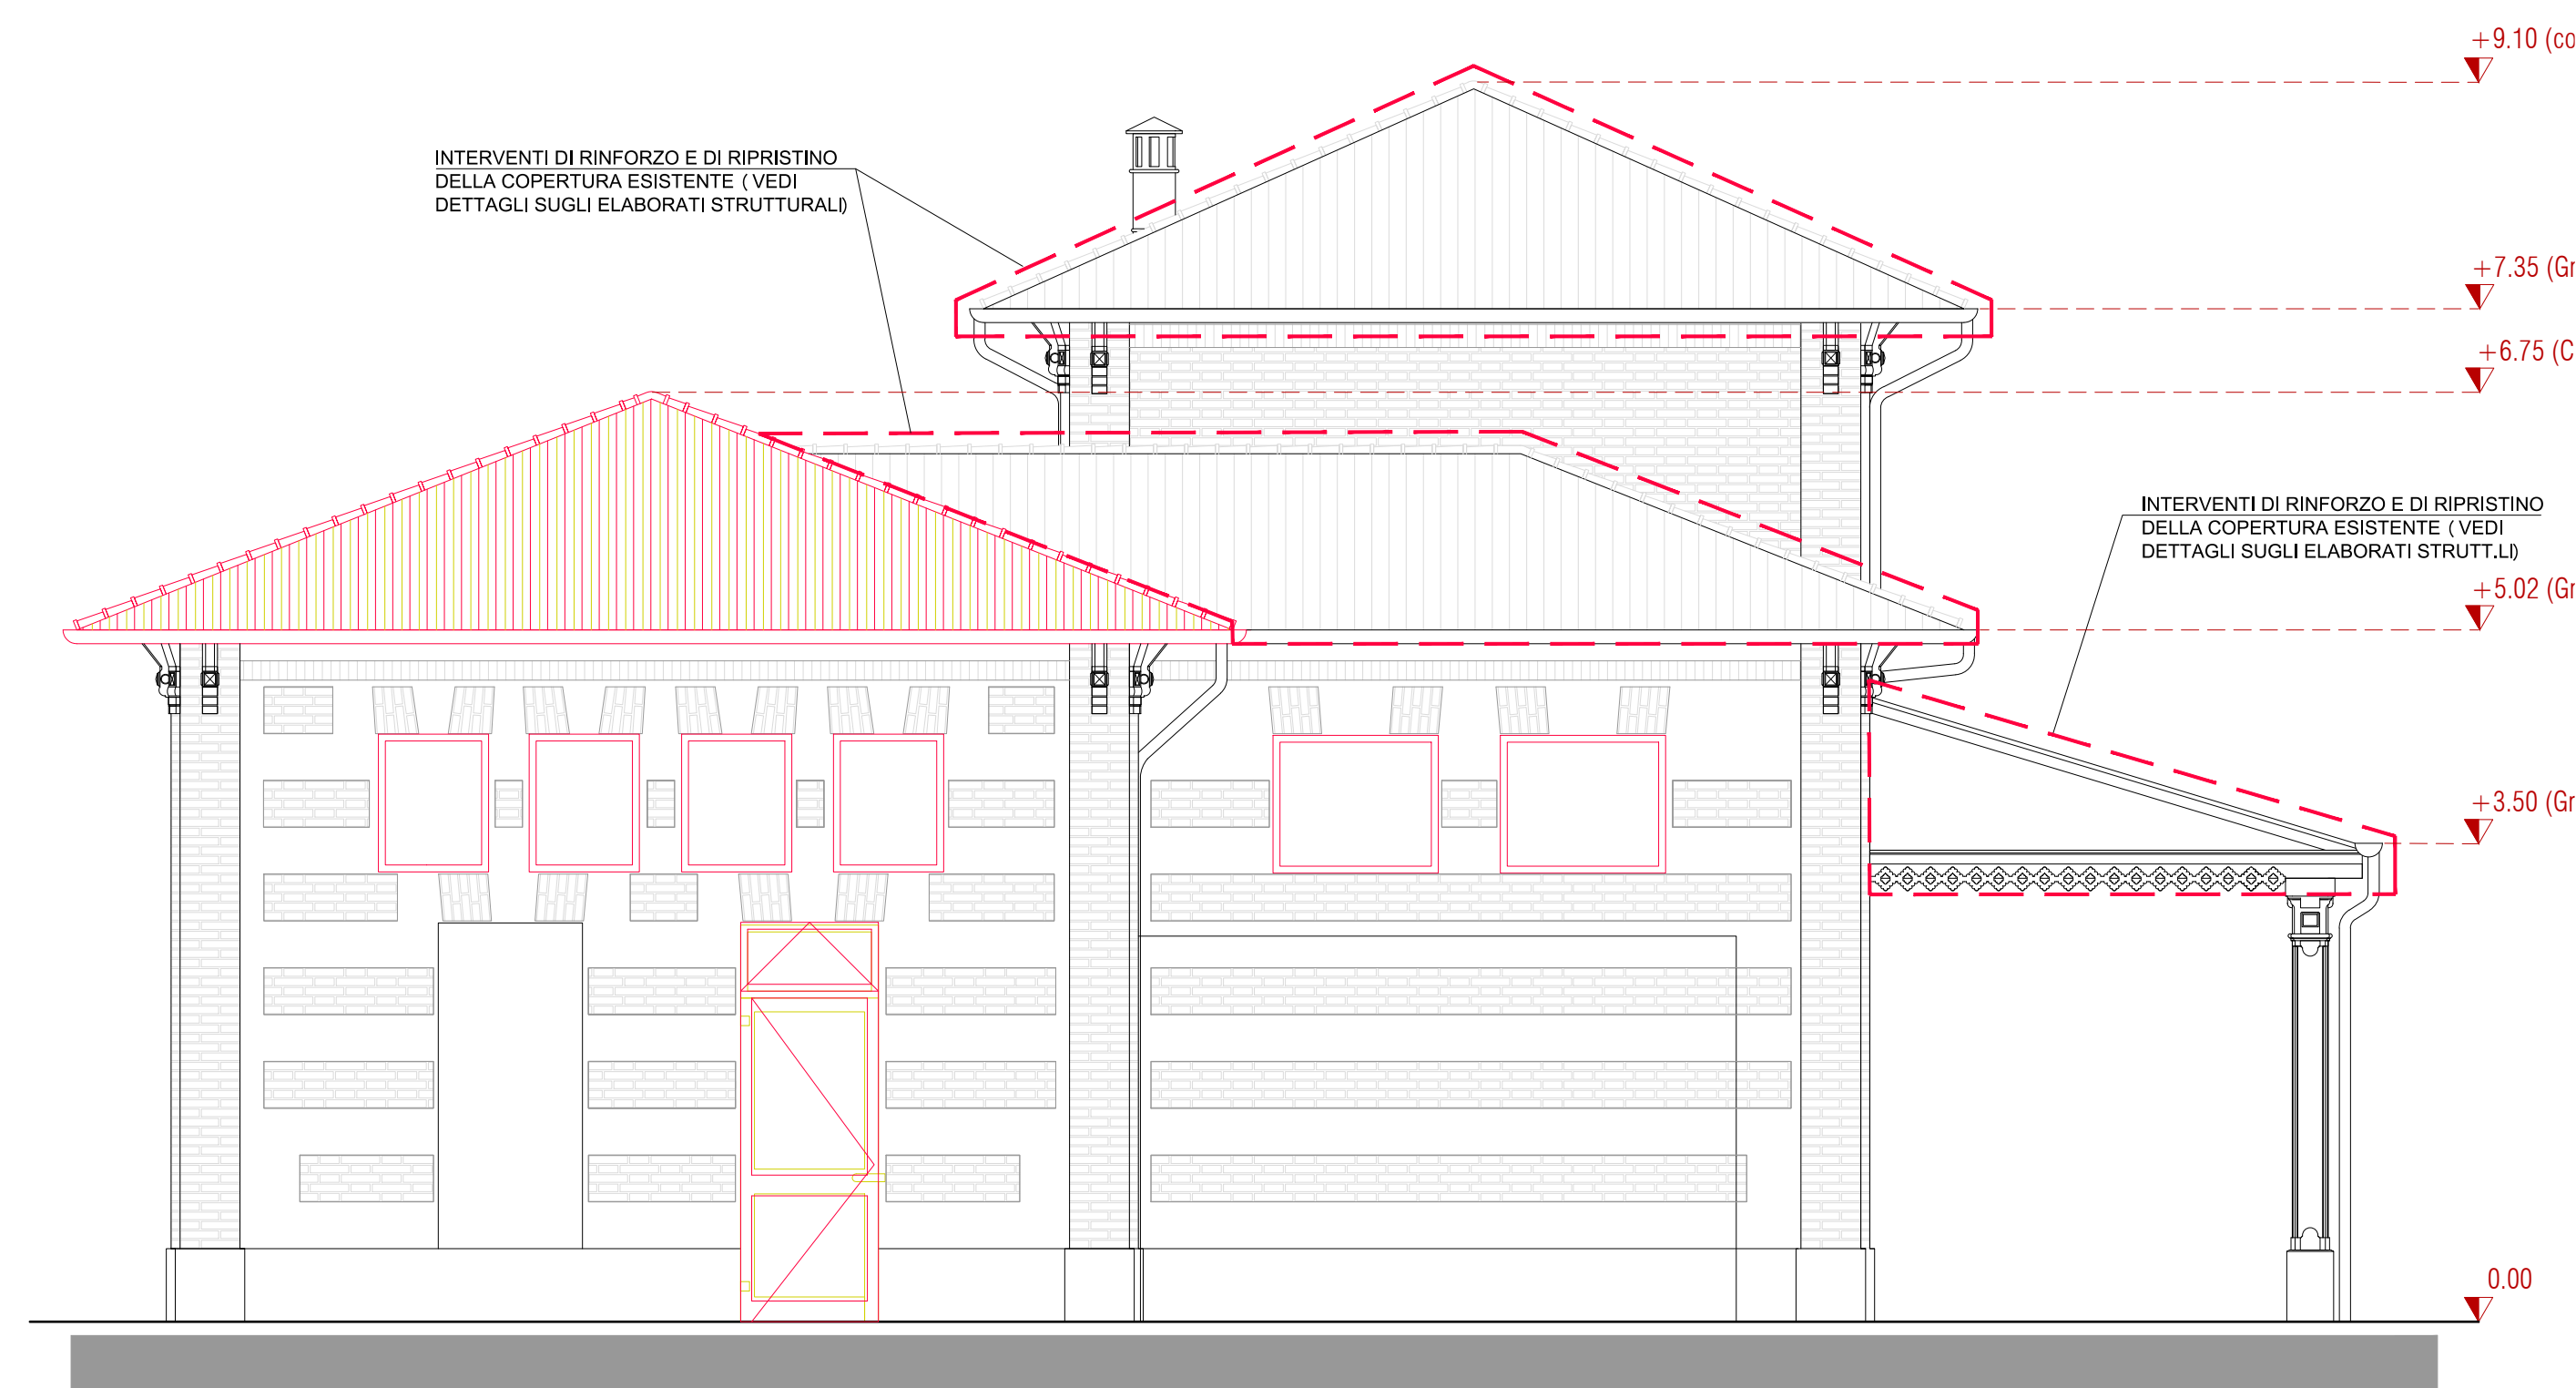


PROSPETTO SUD

LEGENDA

- DEMOLIZIONI
- CONSTRUZIONI
- INALTERATO
- PT 15-AD SALA PIANO - NUMERO PROGRESSIVO - CODIFICA LOCALE DESTINAZIONE D'USO

KEYPLAN (Piano Terra)

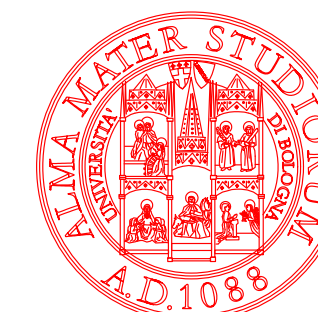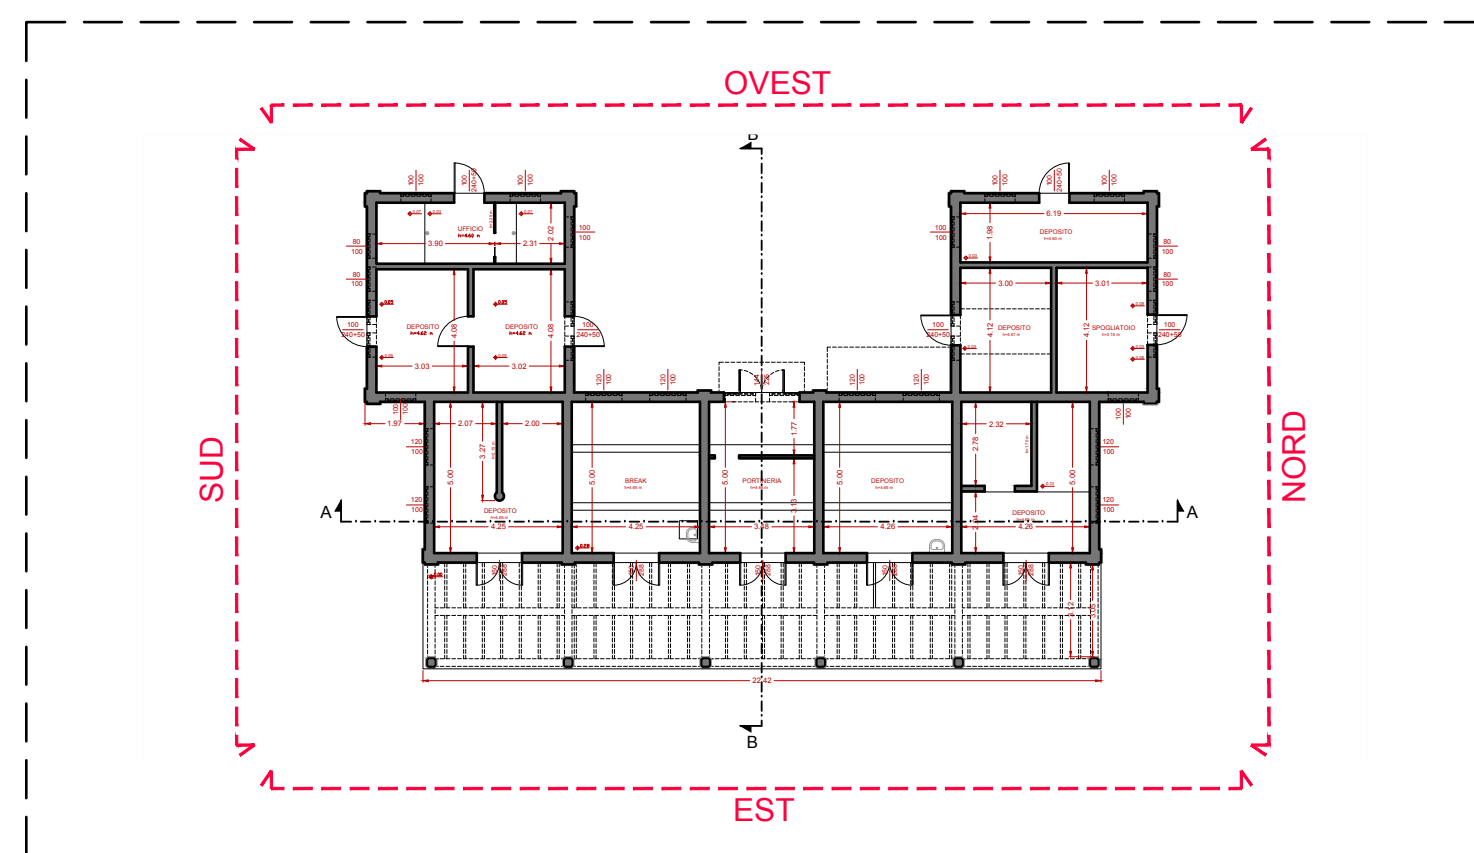

AREA EDILIZIA E LOGISTICA

PROGETTO NUOVO BARICENTRO REALIZZAZIONE STUDENTATO E RELATIVI SERVIZI PER GLI STUDENTI BOLOGNA

sito in via Belmeloro 8/2-8/3 e in via San Giacomo 11

PROPRIETA' EDIFICIO

ALMA MATER STUDIORUM

FABBRICATO N.
701-718-729

TICKET N.
29520

DIRIGENTE AREA EDILIZIA E LOGISTICA
ing. ANDREA BRASCHI

RESPONSABILE UNICO DEL PROCEDIMENTO
arch. MARIA PANDOLFO

PROFESSIONISTI INCARICATI

PROGETTO ARCHITETTONICO	arch. ANNA VECCHI
PROGETTO IMPIANTI MECCANICI	per. ind. GIORGIO MORARA
PROGETTO IMPIANTI ELETTRICI	per. ind. MARCO MIGANI
PROGETTO OPERE STRUTTURALI	ing. GIORGIA PREDARI
COORDINATORE PER LA SICUREZZA IN FASE DI PROGETTAZIONE	geom. DINA UCCELLI
ASSISTENZA TECNICA PER ELABORAZIONI GRAFICHE	MAIN MANEGEMENT E INGEGNERIA SRL

LIVELLO DELLA PROGETTAZIONE: PRELIMINARE <input type="checkbox"/> DEFINITIVO <input type="checkbox"/> ESECUTIVO <input checked="" type="checkbox"/> AS-BUILT <input type="checkbox"/>		
OGGETTO TAVOLA ELABORATI ARCHITETTONICI STATO COMPARATO: _____ PROSPETTI _____	SCALA 1:100	TAVOLA N°
	DATA 18/10/2019	AR_718_12.02
	REV 00 DATA	