


SEZIONE A-A

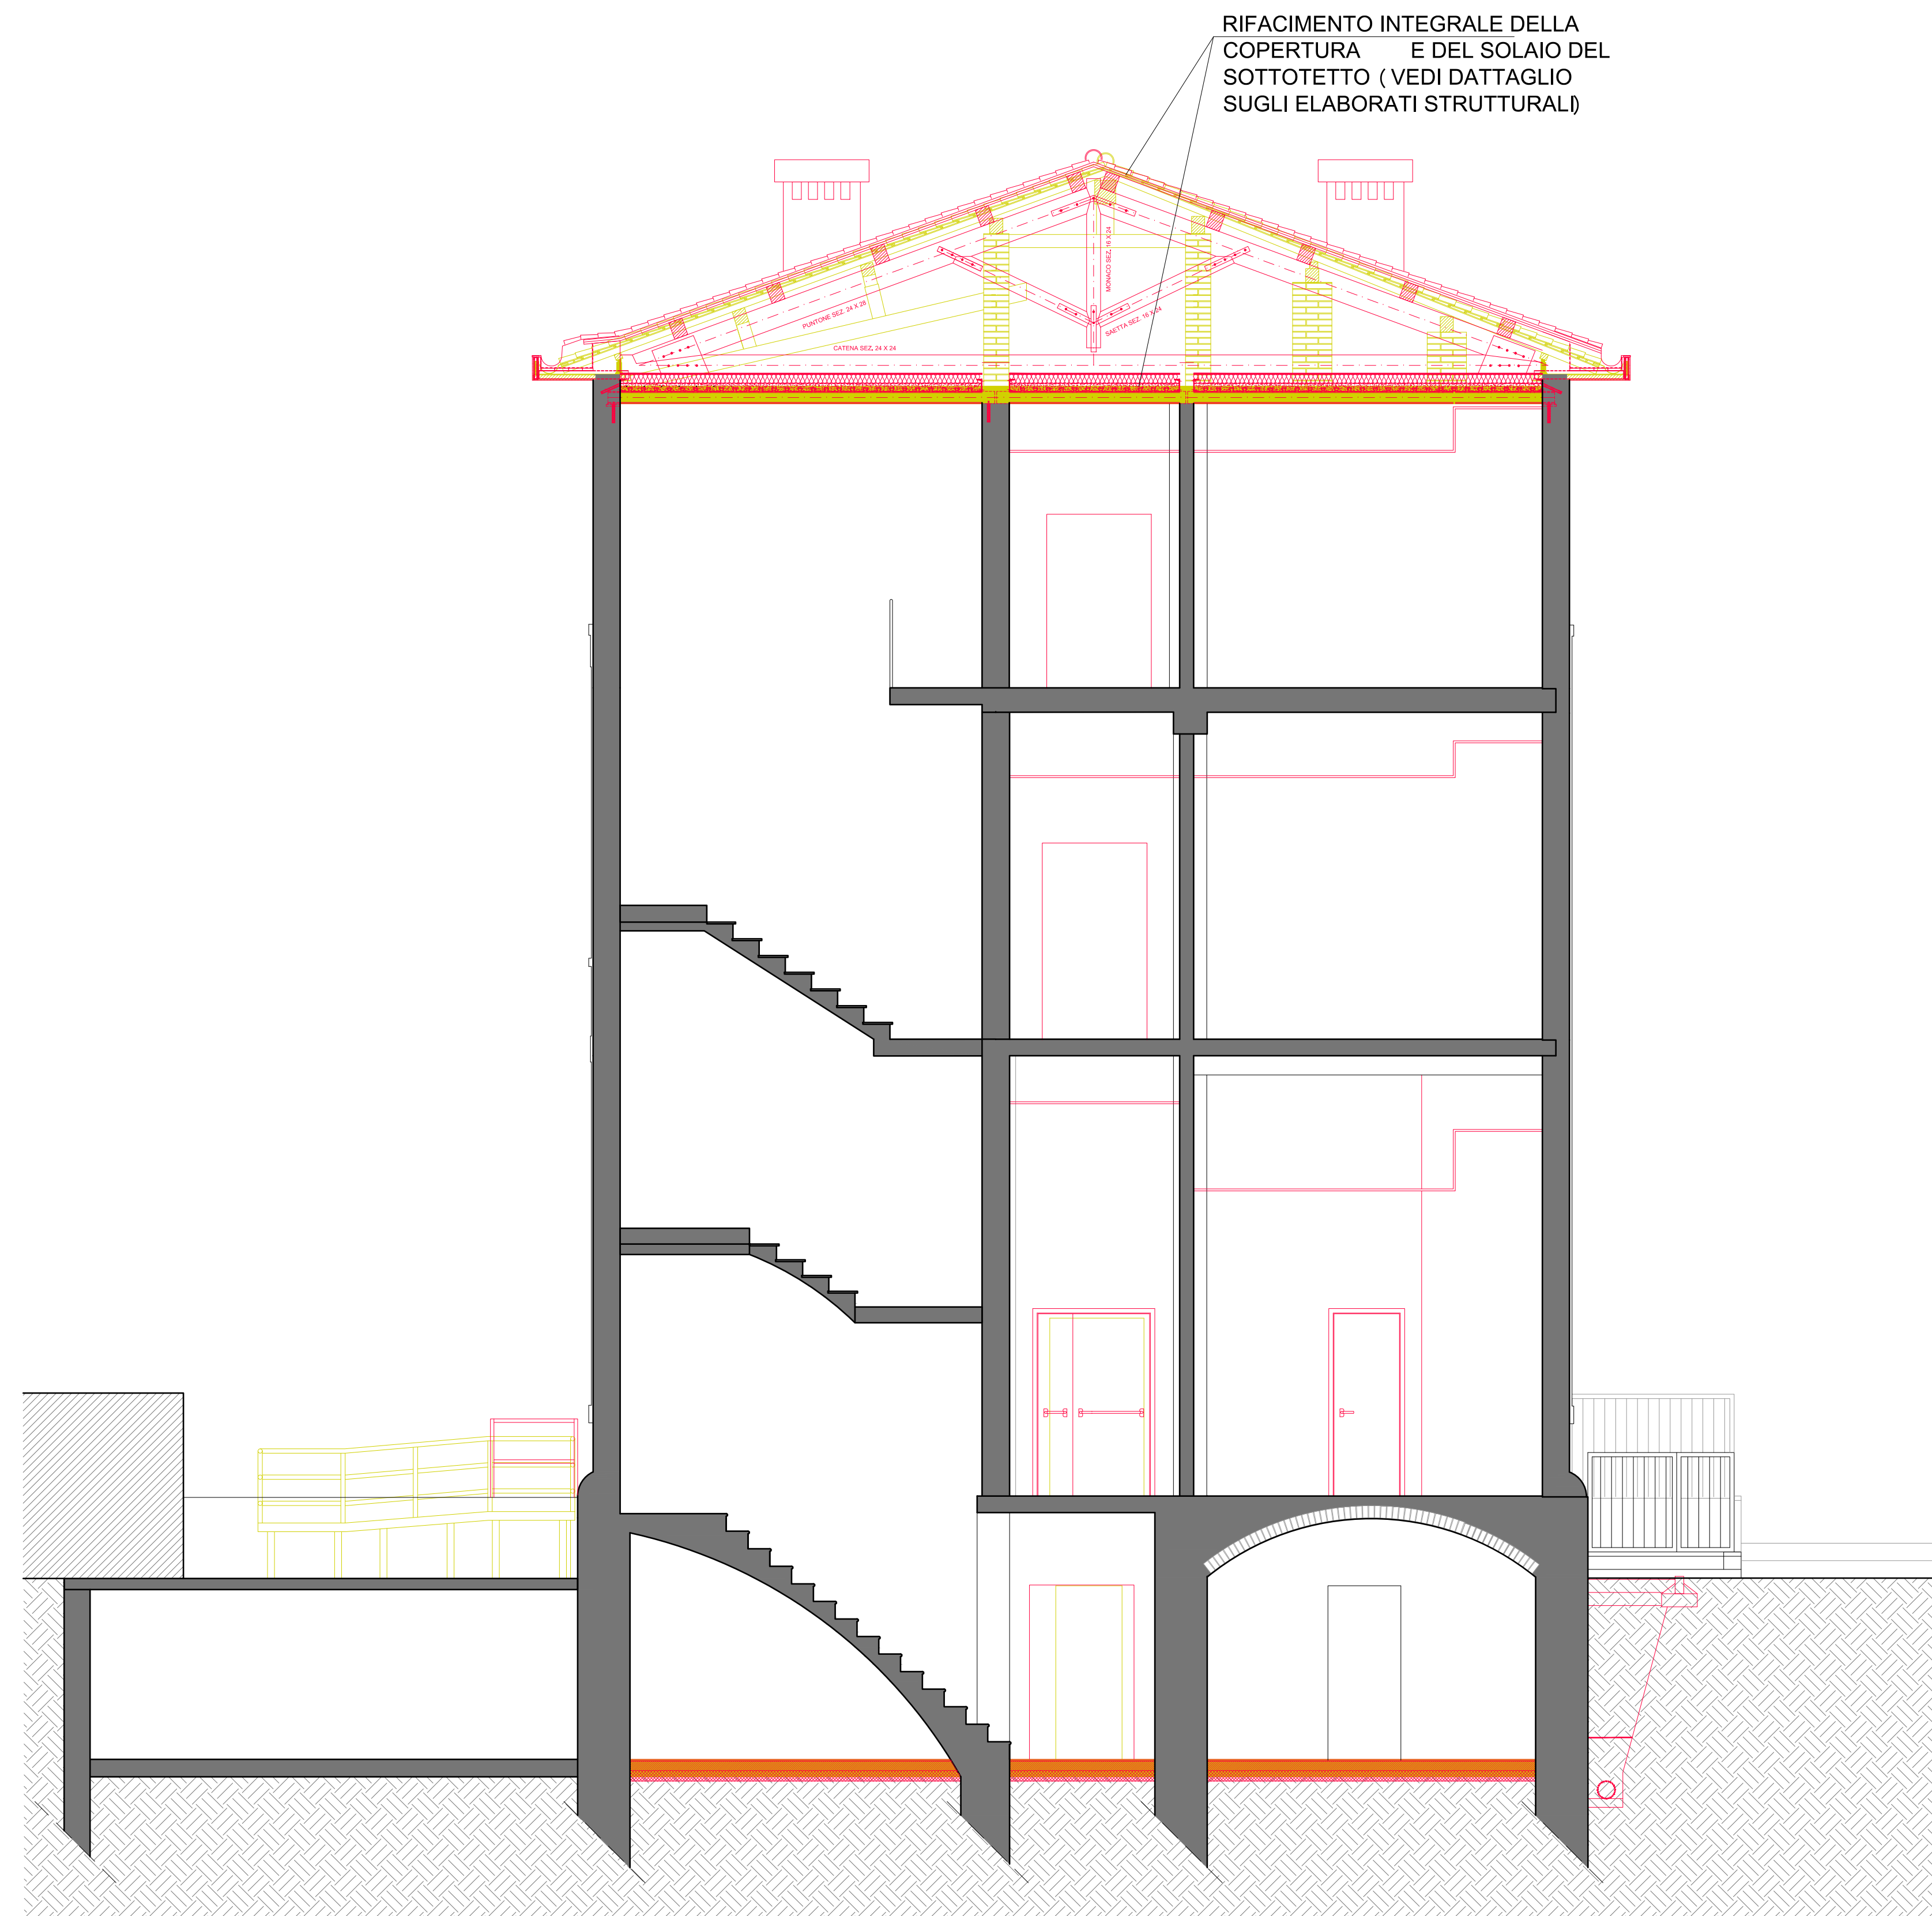

SEZIONE B-B


LEGENDA

- DEMOLIZIONI
- COSTRUZIONI
- INALTERATO

PT 15-AD
SALA

PIANO - NUMERO PROGRESSIVO - CODIFICA LOCALE
DESTINAZIONE D'USO

KEYPLAN

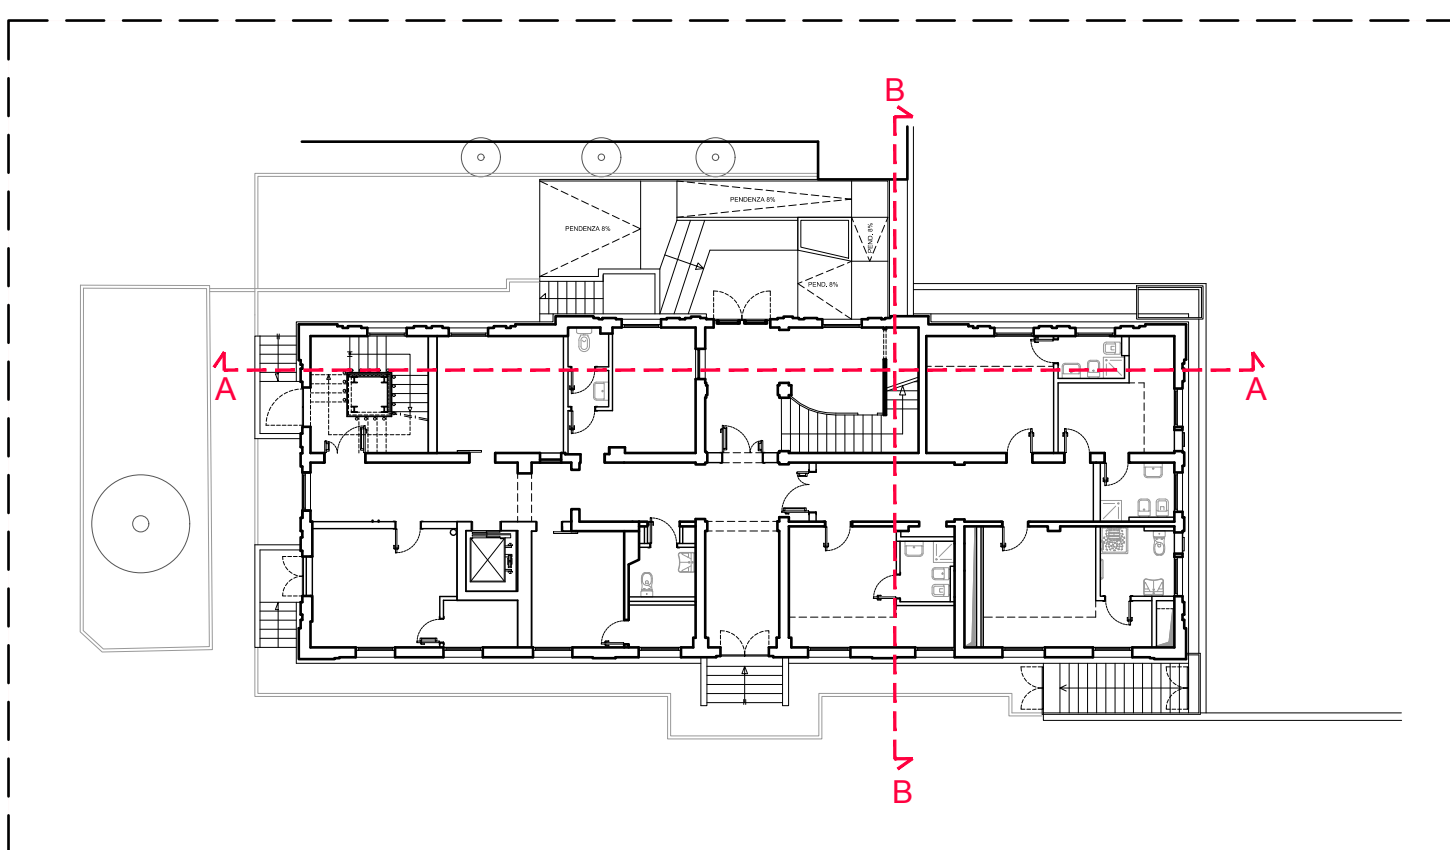

	
AREA EDILIZIA E LOGISTICA	
PROGETTO NUOVO BARICENTRO REALIZZAZIONE STUDENTATO E RELATIVI SERVIZI PER GLI STUDENTI BOLOGNA	
sito in via Belmeloro 8/2-8/3 e in via San Giacomo 11	
PROPRIETA' EDIFICIO ALMA MATER STUDIORUM	
FABBRICATO N. 701-718-729	TICKET N. 29520
DIRIGENTE AREA EDILIZIA E LOGISTICA ing. ANDREA BRASCHI	
RESPONSABILE UNICO DEL PROCEDIMENTO arch. MARIA PANDOLFO	
PROFESSIONISTI INCARICATI	
PROGETTO ARCHITETTONICO	arch. ANNA VECCHI
PROGETTO IMPIANTI MECCANICI	per. ind. GIORGIO MORARA
PROGETTO IMPIANTI ELETTRICI	per. ind. MARCO MIGANI
PROGETTO OPERE STRUTTURALI	ing. GIORGIA PREDARI
COORDINATORE PER LA SICUREZZA IN FASE DI PROGETTAZIONE	geom. DINA UCCELLI
ASSISTENZA TECNICA PER ELABORAZIONI GRAFICHE	MAIN MANAGEMENT E INGEGNERIA SRL
LIVELLO DELLA PROGETTAZIONE: PRELIMINARE <input type="checkbox"/> DEFINITIVO <input type="checkbox"/> ESECUTIVO <input checked="" type="checkbox"/> AS-BUILT <input type="checkbox"/>	
OGGETTO TAVOLA ELABORATI ARCHITETTONICI STATO COMPARATO SEZIONI	SCALA 1:100 TAVOLA N° AR_701_12.05 DATA 18/10/2019 REV. 01 DATA Feb. 2020