



LEGENDA

- DEMOLIZIONI
- COSTRUZIONI
- INALTERATO

PT_15-AD
SALA

PIANO . NUMERO PROGRESSIVO . CODIFICA LOCALE
DESTINAZIONE D'USO

KEYPLAN

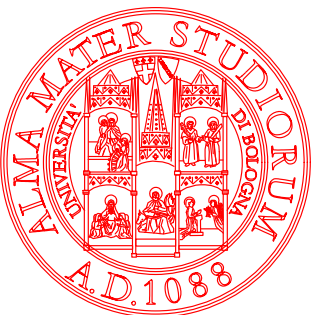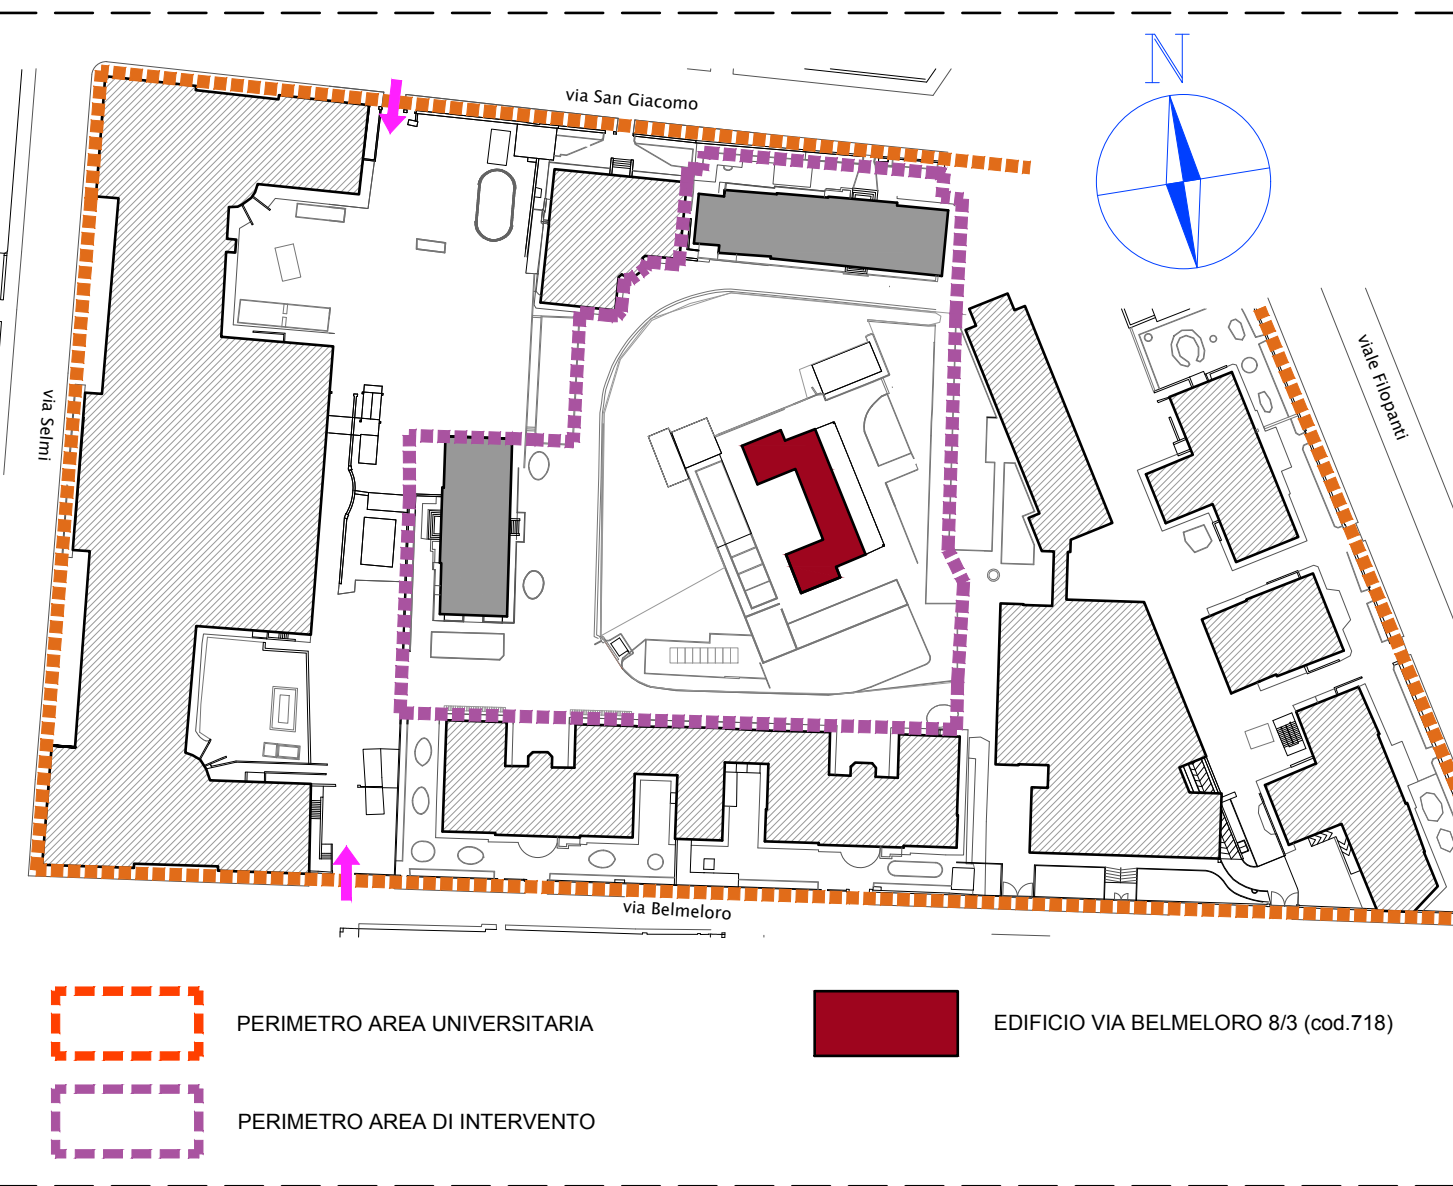

AREA EDILIZIA E LOGISTICA

PROGETTO NUOVO BARICENTRO
REALIZZAZIONE STUDENTATO
E RELATIVI SERVIZI PER GLI STUDENTI
BOLOGNA

sito in via Belmeloro 8/2-8/3 e in via San Giacomo 11

PROPRIETA' EDIFICIO
ALMA MATER STUDIORUM

FABBRICATO N.
701-718-729

TICKET N.
29520

DIRIGENTE AREA EDILIZIA E LOGISTICA
ing. ANDREA BRASCHI

RESPONSABILE UNICO DEL PROCEDIMENTO
arch. MARIA PANDOLFO

PROFESSIONISTI INCARICATI

- PROGETTO ARCHITETTONICO arch. ANNA VECCHI
- PROGETTO IMPIANTI MECCANICI per. ind. GIORGIO MORARA
- PROGETTO IMPIANTI ELETTRICI per. ind. MARCO MIGANI
- PROGETTO OPERE STRUTTURALI ing. GIORGIA PREDARI
- COORDINATORE PER LA SICUREZZA IN FASE DI PROGETTAZIONE geom. DINA UCCELLI
- ASSISTENZA TECNICA MAIN MANEGEMENT E PER ELABORAZIONI GRAFICHE INGEGNERIA SRL

LIVELLO DELLA PROGETTAZIONE: PRELIMINARE ☐ DEFINITIVO ☐ ESECUTIVO ☒ AS-BUILT ☐

OGGETTO TAVOLA
ELABORATI ARCHITETTONICI
STATO COMPARATO:
PIANO TERRA E COPERTURA

SCALA 1:100
DATA 18/10/2019
REV. 01 DATA Feb. 2020

TAVOLA N°
AR_718_12.01