

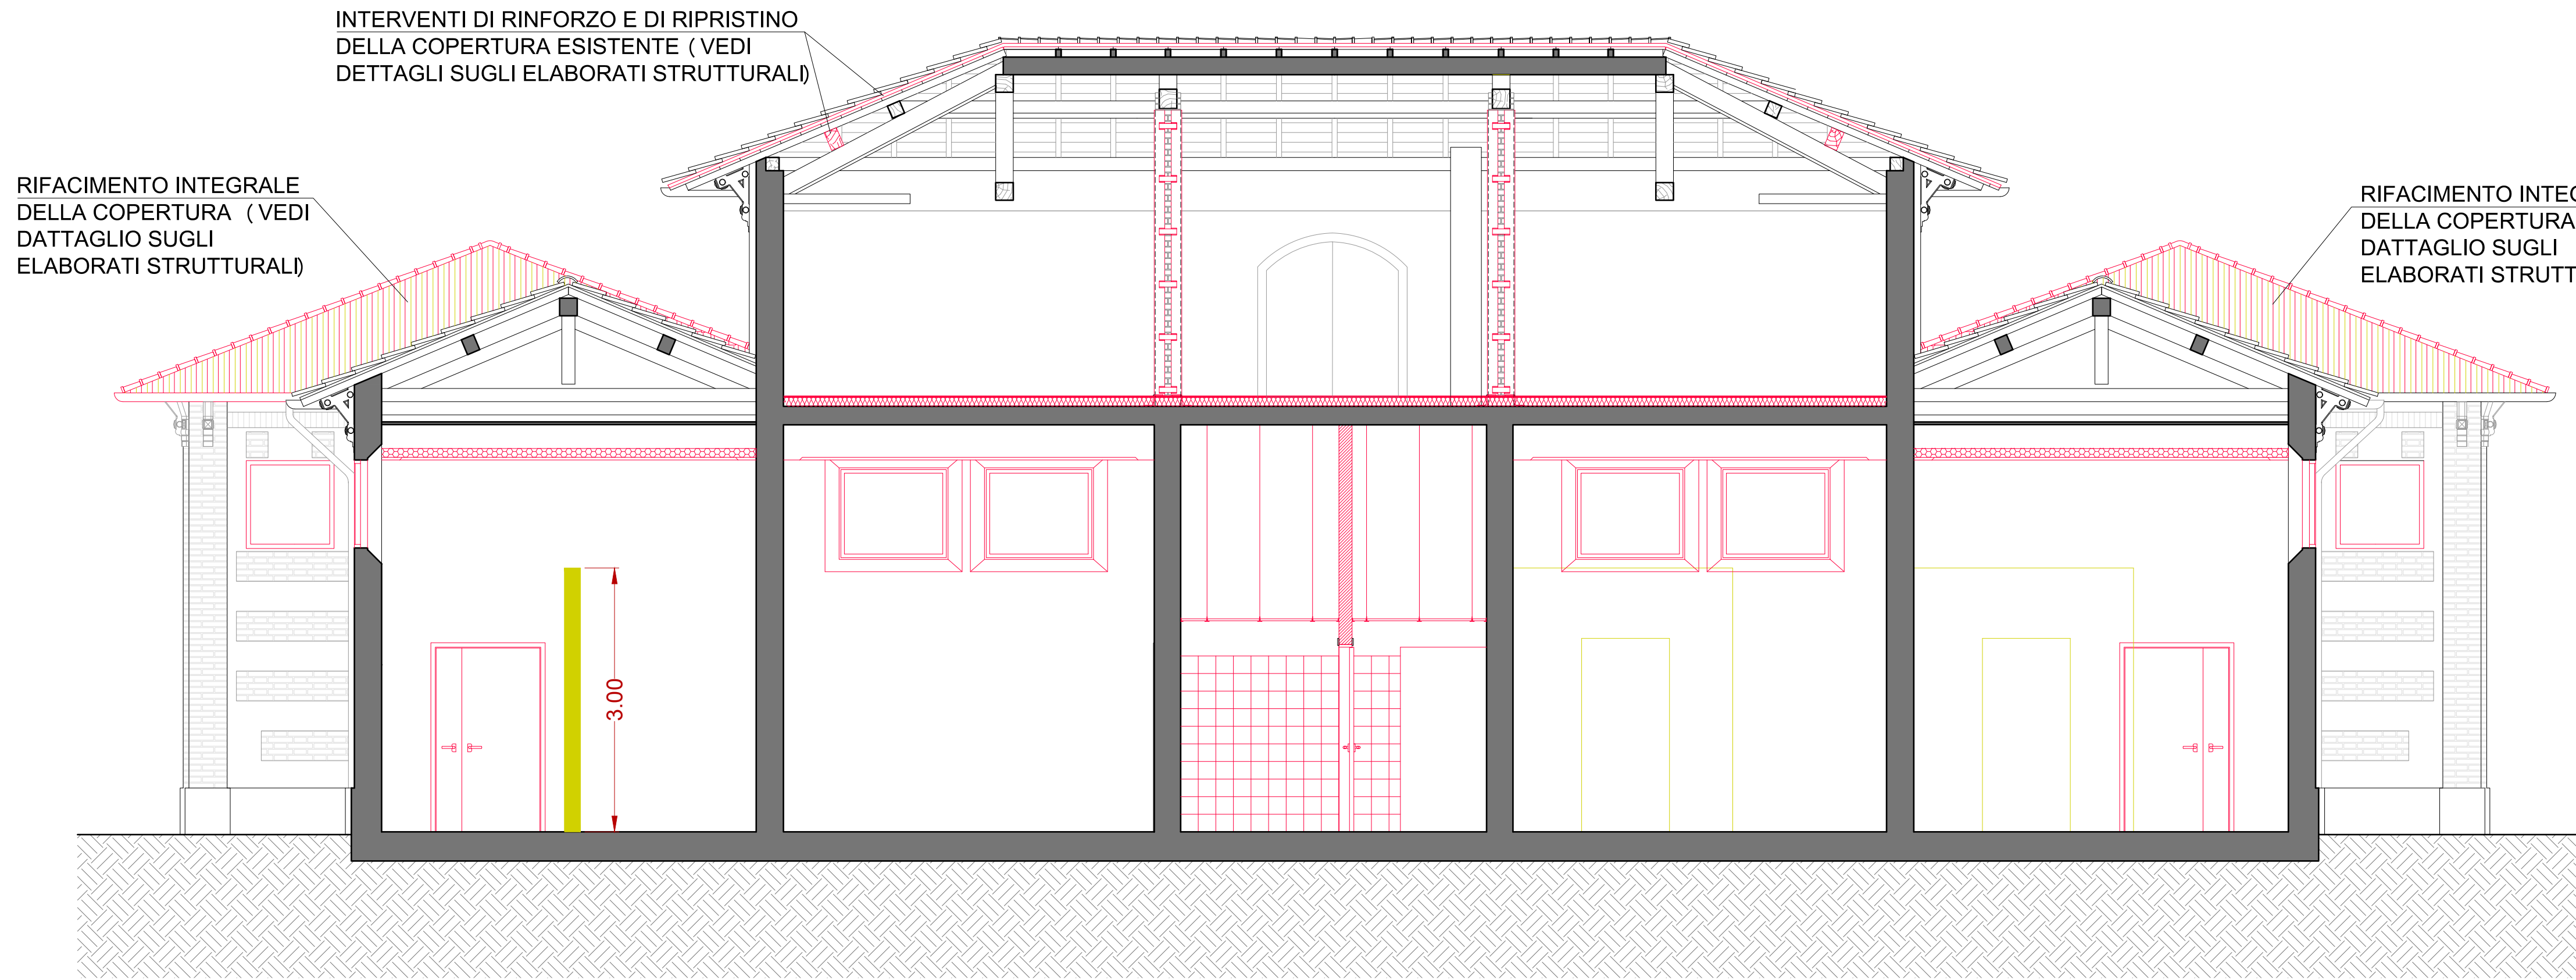


KEYPLAN (Piano Terra)

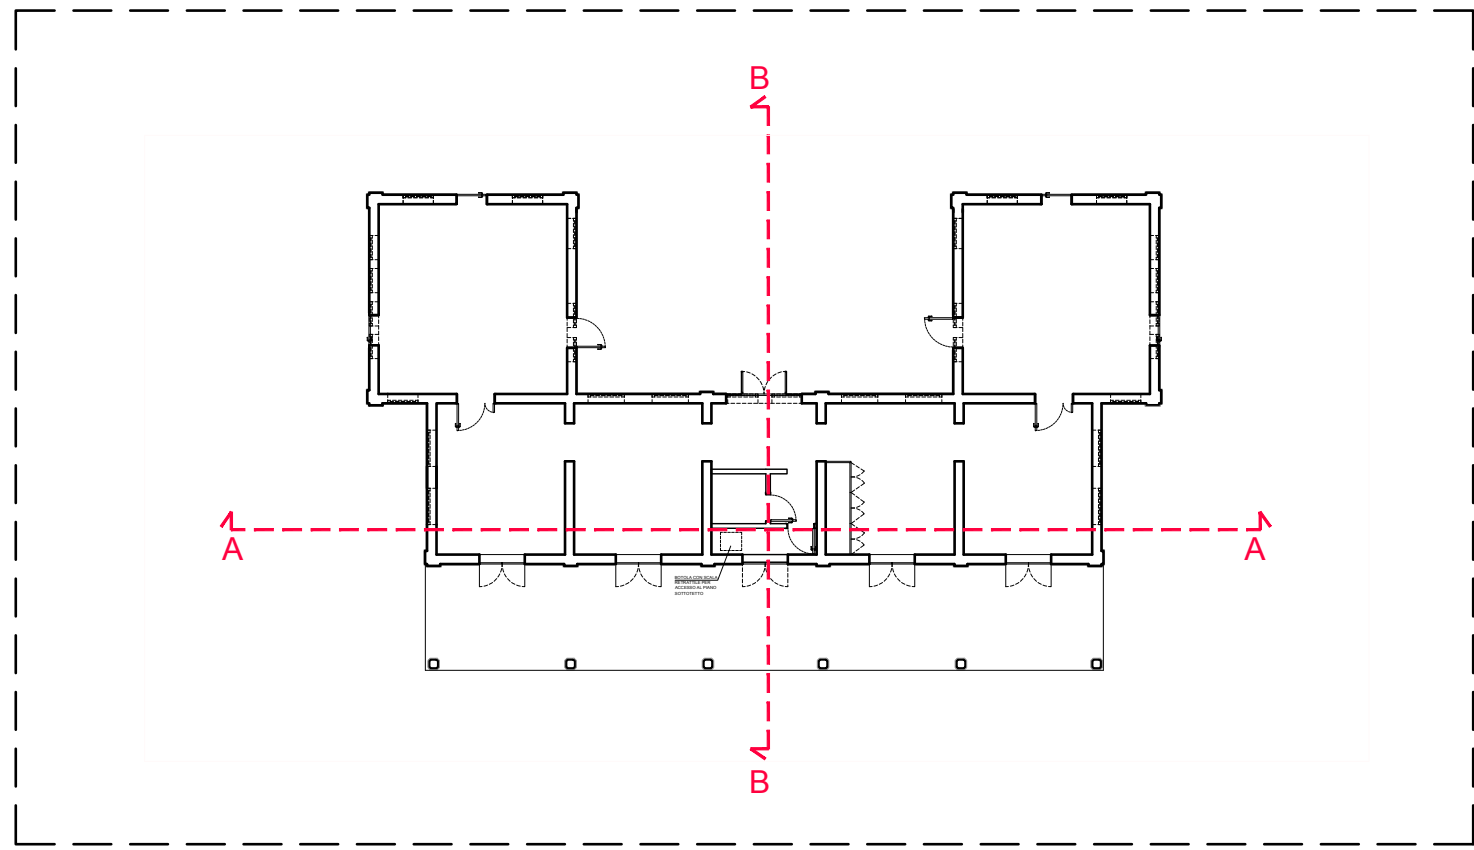

SEZIONE A-A

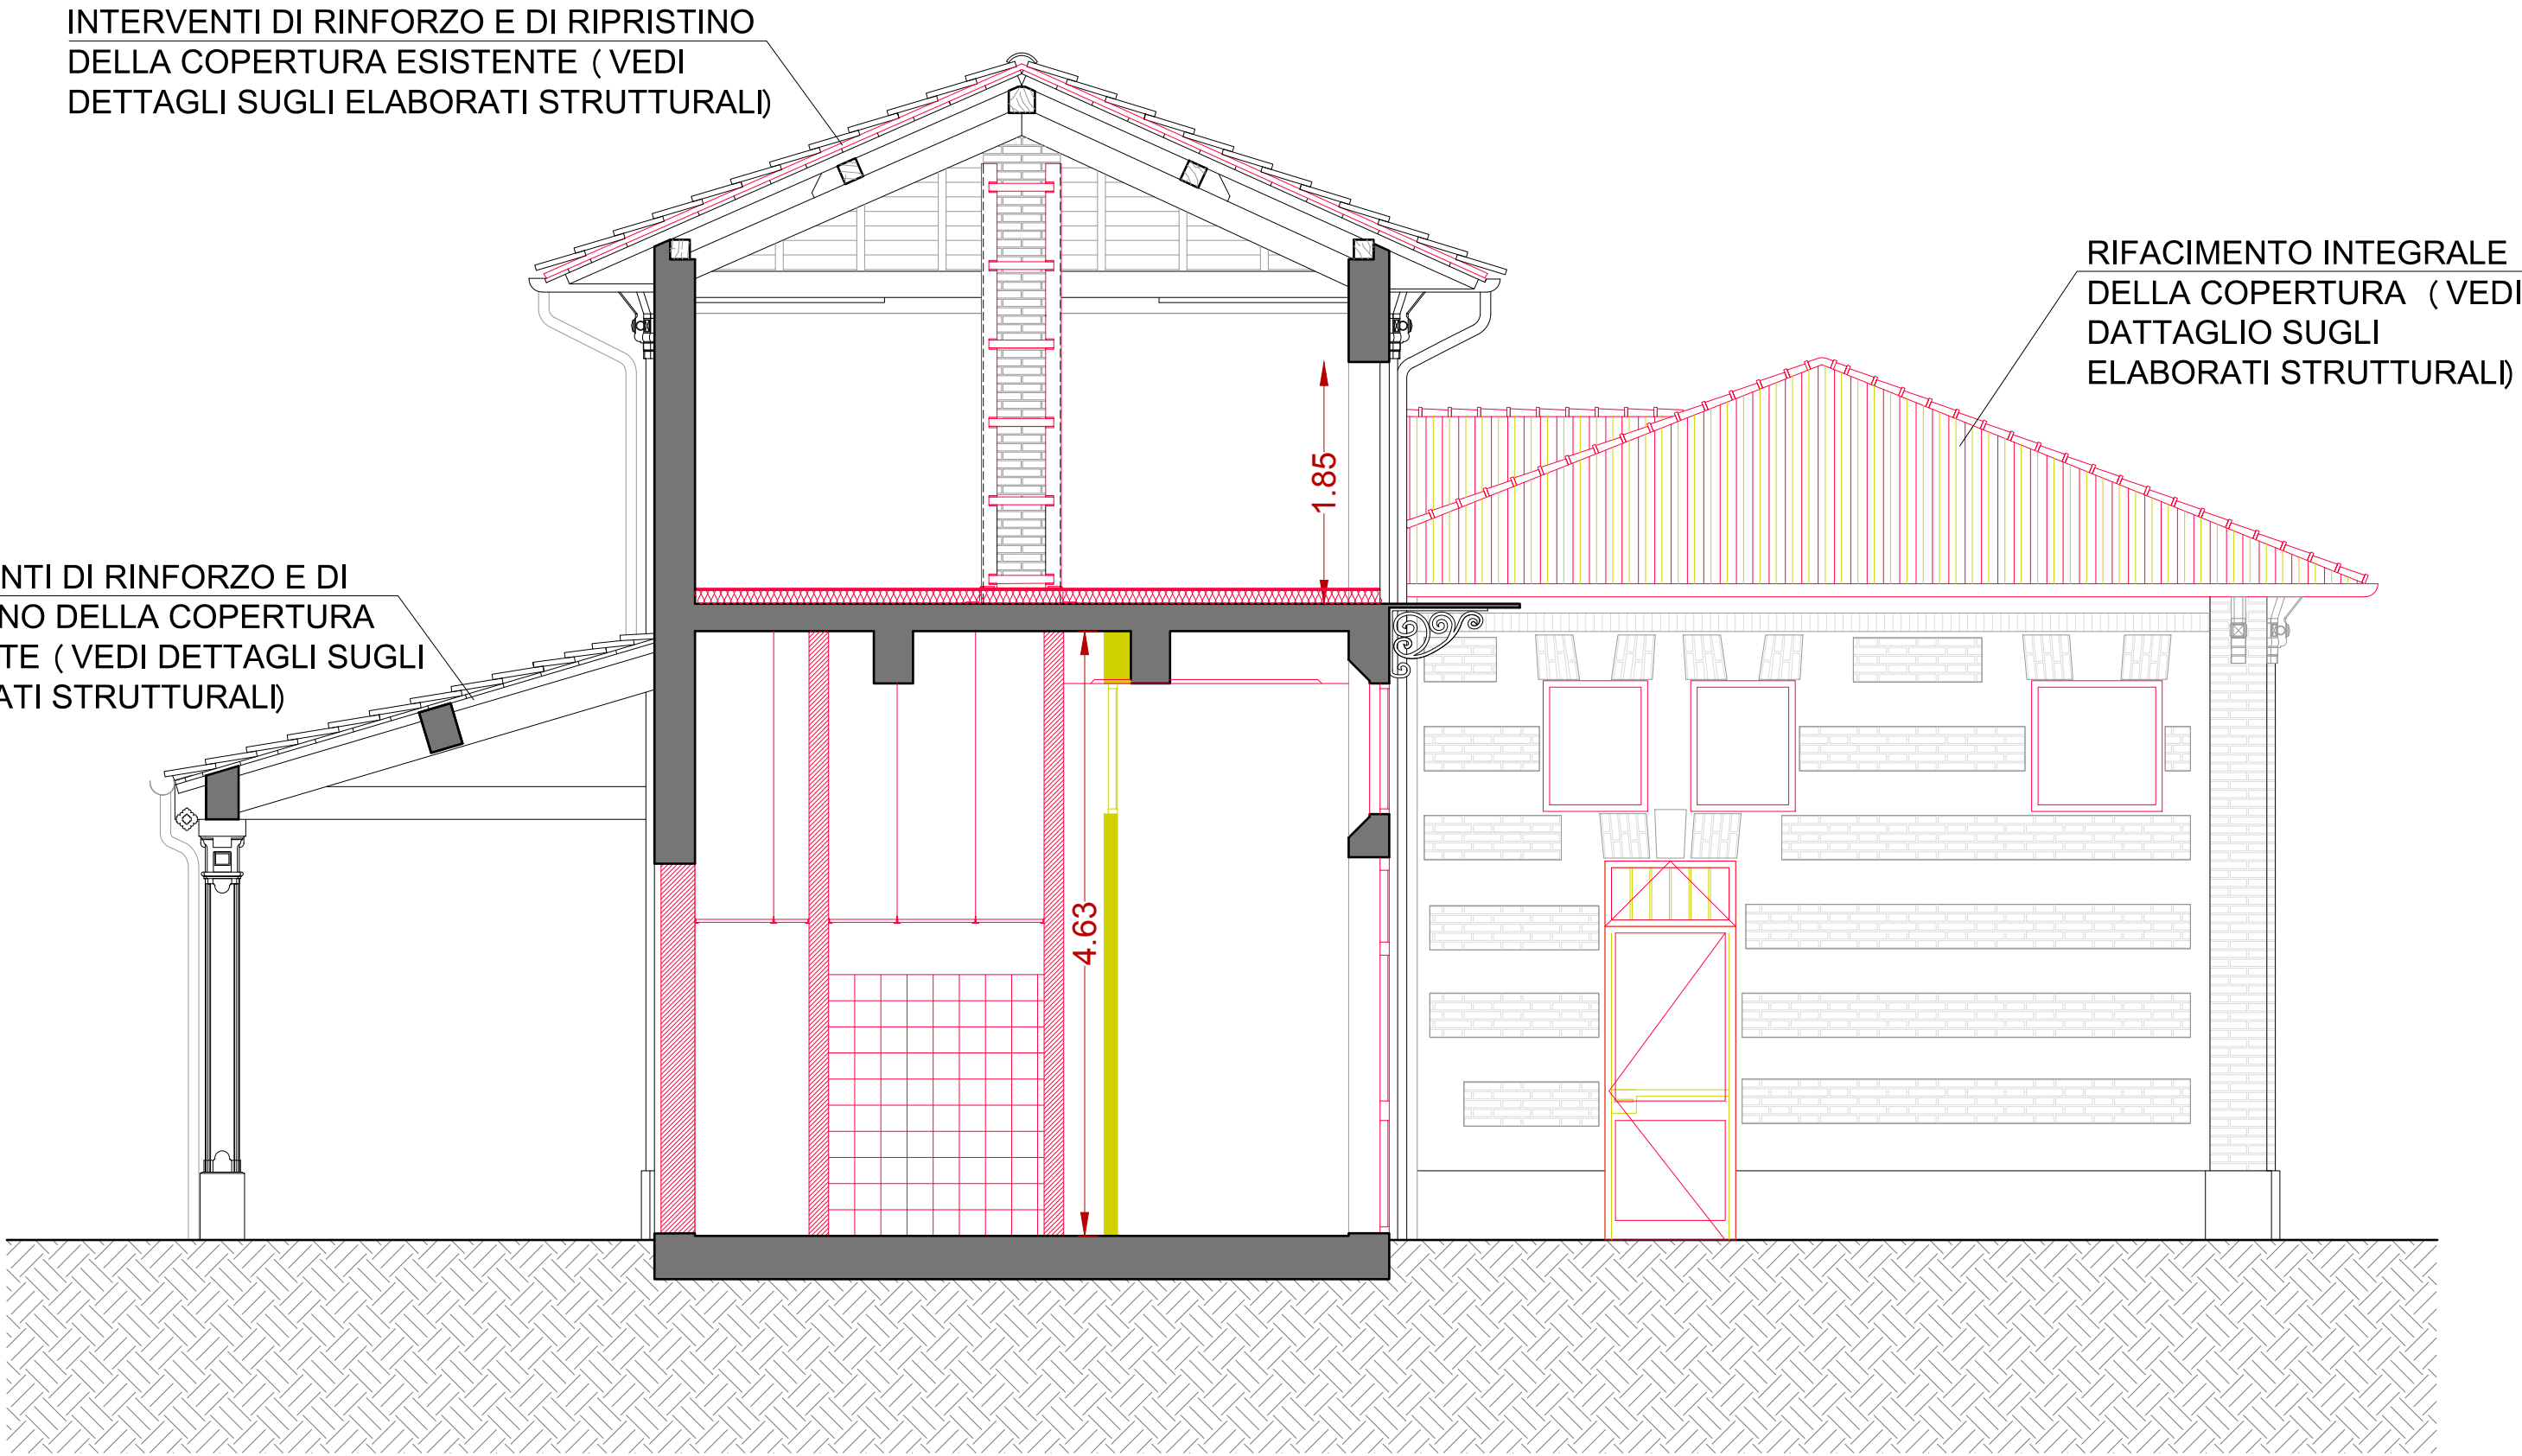

SEZIONE B-B

LEGENDA

- DEMOLIZIONI
- COSTRUZIONI
- INALTERATO
- PIANO - NUMERO PROGRESSIVO - CODIFICA LOCALE DESTINAZIONE D'USO

		
AREA EDILIZIA E LOGISTICA		
PROGETTO NUOVO BARICENTRO REALIZZAZIONE STUDENTATO E RELATIVI SERVIZI PER GLI STUDENTI BOLOGNA		
sito in via Belmeloro 8/2-8/3 e in via San Giacomo 11		
PROPRIETA' EDIFICIO ALMA MATER STUDIORUM		
FABBRICATO N. 701-718-729	TICKET N. 29520	
DIRIGENTE AREA EDILIZIA E LOGISTICA ing. ANDREA BRASCHI		
RESPONSABILE UNICO DEL PROCEDIMENTO arch. MARIA PANDOLFO		
PROFESSIONISTI INCARICATI		
PROGETTO ARCHITETTONICO	arch. ANNA VECCHI	
PROGETTO IMPIANTI MECCANICI	per. ind. GIORGIO MORARA	
PROGETTO IMPIANTI ELETTRICI	per. ind. MARCO MIGANI	
PROGETTO OPERE STRUTTURALI	ing. GIORGIA PREDARI	
COORDINATORE PER LA SICUREZZA IN FASE DI PROGETTAZIONE	geom. DINA UCCELLI	
ASSISTENZA TECNICA PER ELABORAZIONI GRAFICHE	MAIN MANEGEMENT E INGEGNERIA SRL	
LIVELLO DELLA PROGETTAZIONE: PRELIMINARE <input type="checkbox"/> DEFINITIVO <input type="checkbox"/> ESECUTIVO <input checked="" type="checkbox"/> AS-BUILT <input type="checkbox"/>		
OGGETTO TAVOLA ELABORATI ARCHITETTONICI	SCALA 1:100	TAVOLA N°
STATO COMPARATO:	DATA 18/10/2019	AR_718_12.03
SEZIONI	REV. 01 DATA Feb. 2020	