

PIANTA PIANO SOTTOTETTO





PIANTA PIANO PRIMO

LEGENDA

- DEMOLIZIONI
 - CONSTRUZIONI
 - INALTERATO
- PT_15-A0 SALA PIANO , NUMERO PROGRESSIVO . CODIFICA LOCALE DESTINAZIONE D'USO

KEYPLAN

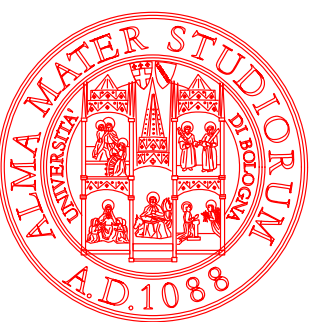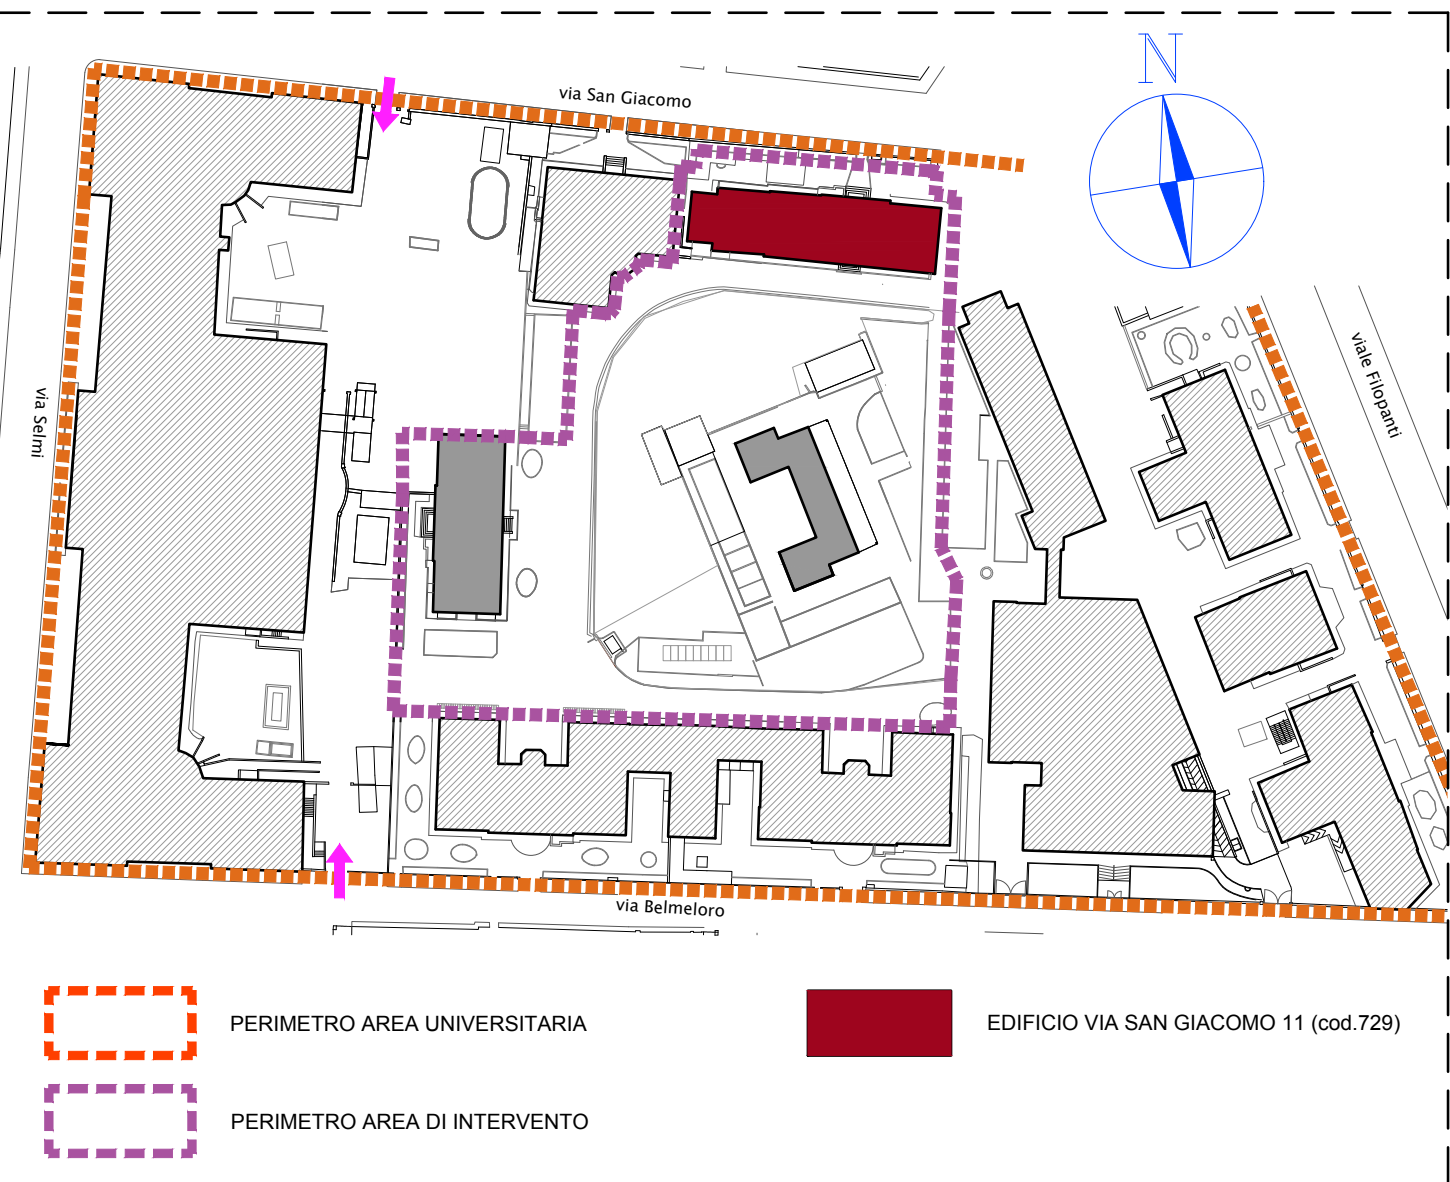

AREA EDILIZIA E LOGISTICA

PROGETTO NUOVO BARICENTRO
REALIZZAZIONE STUDENTATO
E RELATIVI SERVIZI PER GLI STUDENTI
BOLOGNA

sito in via Belmeloro 8/2-8/3 e in via San Giacomo 11

PROPRIETA' EDIFICIO
ALMA MATER STUDIORUM

FABBRICATO N.
701-718-729

TICKET N.
29520

DIRIGENTE AREA EDILIZIA E LOGISTICA
ing. ANDREA BRASCHI

RESPONSABILE UNICO DEL PROCEDIMENTO
arch. MARIA PANDOLFO

PROFESSIONISTI INCARICATI

- PROGETTO ARCHITETTONICO arch. ANNA VECCHI
- PROGETTO IMPIANTI MECCANICI per. ind. GIORGIO MORARA
- PROGETTO IMPIANTI ELETTRICI per. ind. MARCO MIGANI
- PROGETTO OPERE STRUTTURALI ing. GIORGIA PREDARI
- COORDINATORE PER LA SICUREZZA IN FASE DI PROGETTAZIONE geom. DINA UCCELLI
- ASSISTENZA TECNICA MAIN MANEAGEMENT E PER ELABORAZIONI GRAFICHE INGEGNERIA SRL

LIVELLO DELLA PROGETTAZIONE: PRELIMINARE ☐ DEFINITIVO ☐ ESECUTIVO ☒ AS-BUILT ☐

OGGETTO TAVOLA ELABORATI ARCHITETTONICI STATO COMPARATO:	SCALA 1:100	TAVOLA N°
PIANTA PIANO PRIMO E SOTTOTETTO	DATA 18/10/2019	AR_729_12.02
	REV. 01	DATA Feb. 2020